電磁式エアーポンプ　型式 ： LW-400B

主要寸法

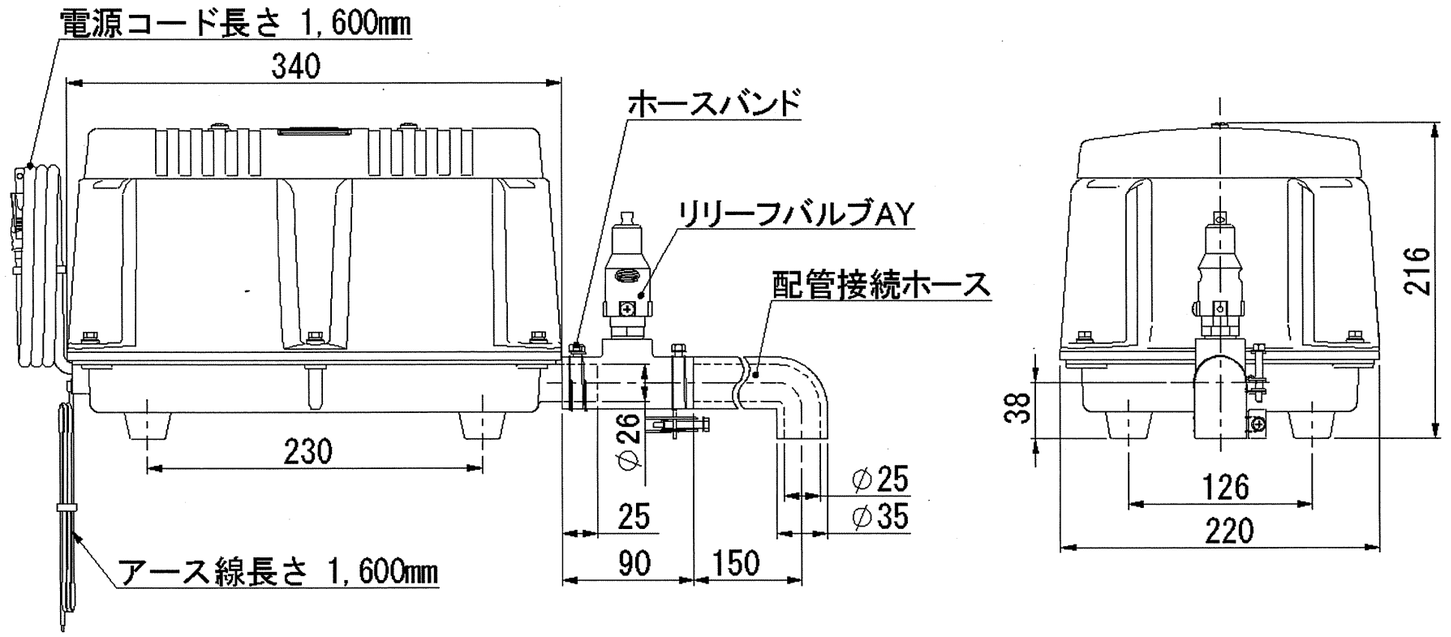

性能曲線

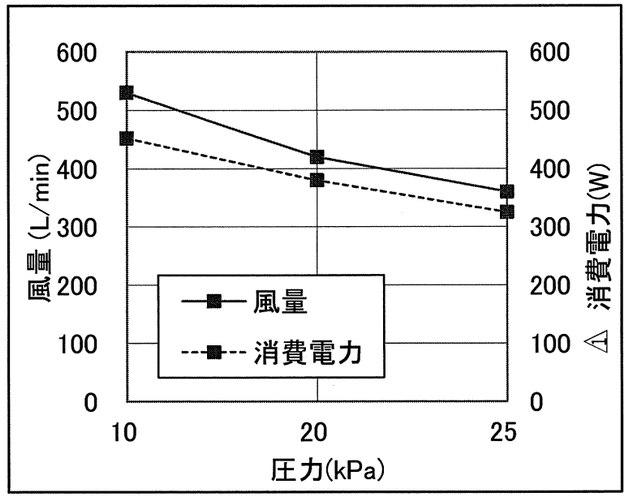

特性表

	吐出圧力 (kPa)		
	10	20	25
風量 (L/min)	530	420	360
電流 (A)	5.3	4.7	4.3
⚠1 消費電力 (W)	452	380	325
騒音レベル dB-A(1m)		55	

※この表及びグラフの値はこのポンプの代表値です。

仕　様

型式＼仕様	電磁振動器 ⚠1			使用圧力範囲 (kPa)	常用圧力 (kPa)	風量 (L/min)	接続管径 (mm)	質量 (kg)
	電圧(V)	周波数(Hz)	⚠3常用消費電力(W) ~~消費電力~~					
LW-400B	単相 100	50	⚠2 375 ⚠1 ~~390~~ ~~380~~	10～25	20	400	φ26 (VP-20)	16.0

符	年月日	改訂事項	承認	検図	記入者
⚠5					
⚠4					
⚠3	'22.2.18	消費電力名称変更	安場	高田	佐藤
⚠2	'19.11.13	消費電力値見直し : 395W ⇒ 375W	安場	高田	高貝
⚠1	'16.5.31	「入力」表示を「消費電力」表示に変更 消費電力値見直し:380W ⇒ 390W	一柳	高田	藤原

名称 Name	完成品仕様図		承認 Approved	宮西
			検図 Checked	一柳
型式 Type	LW-400B		設計 Designed	一柳
図番 Drawing No.	LW400B-AD-01		製図 Drawn	一柳
尺度 Scale	Free	第三角法 3RD. ANGLE PROJECTION	日付 Date	2009.4.21

Yasunaga　安永エアポンプ株式会社